

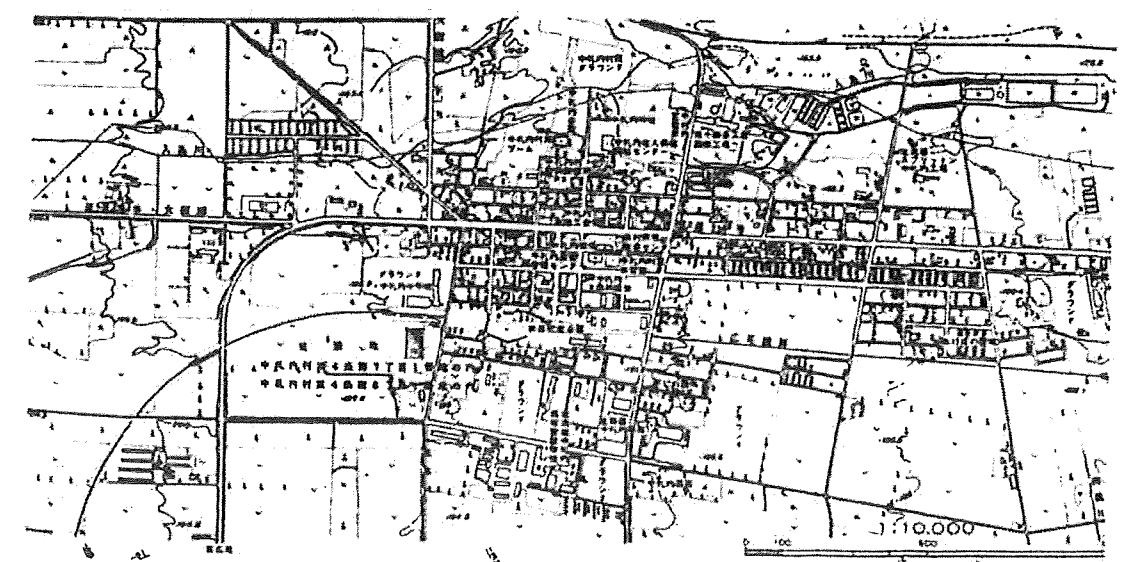
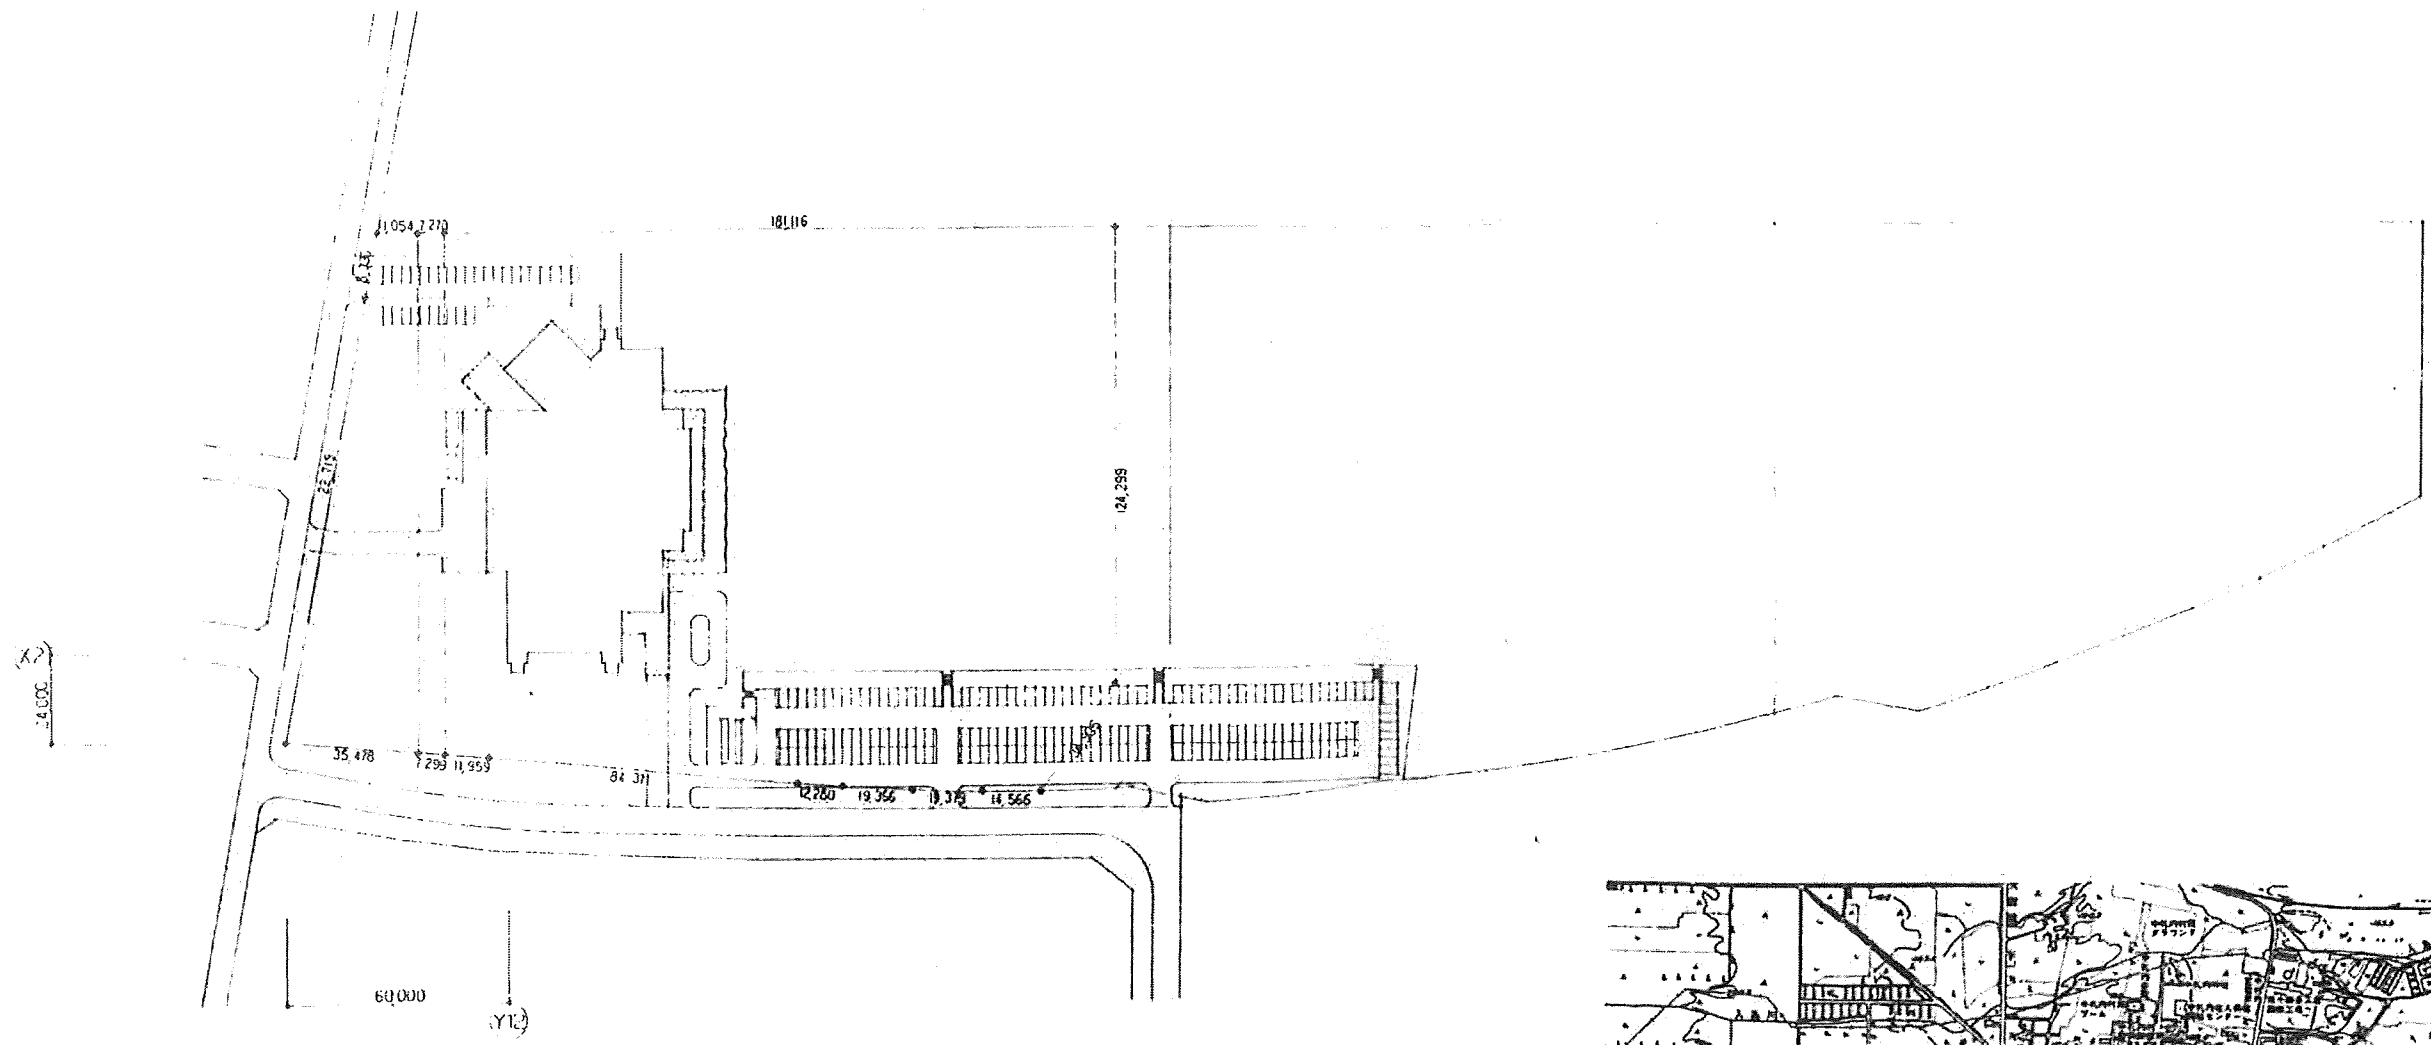


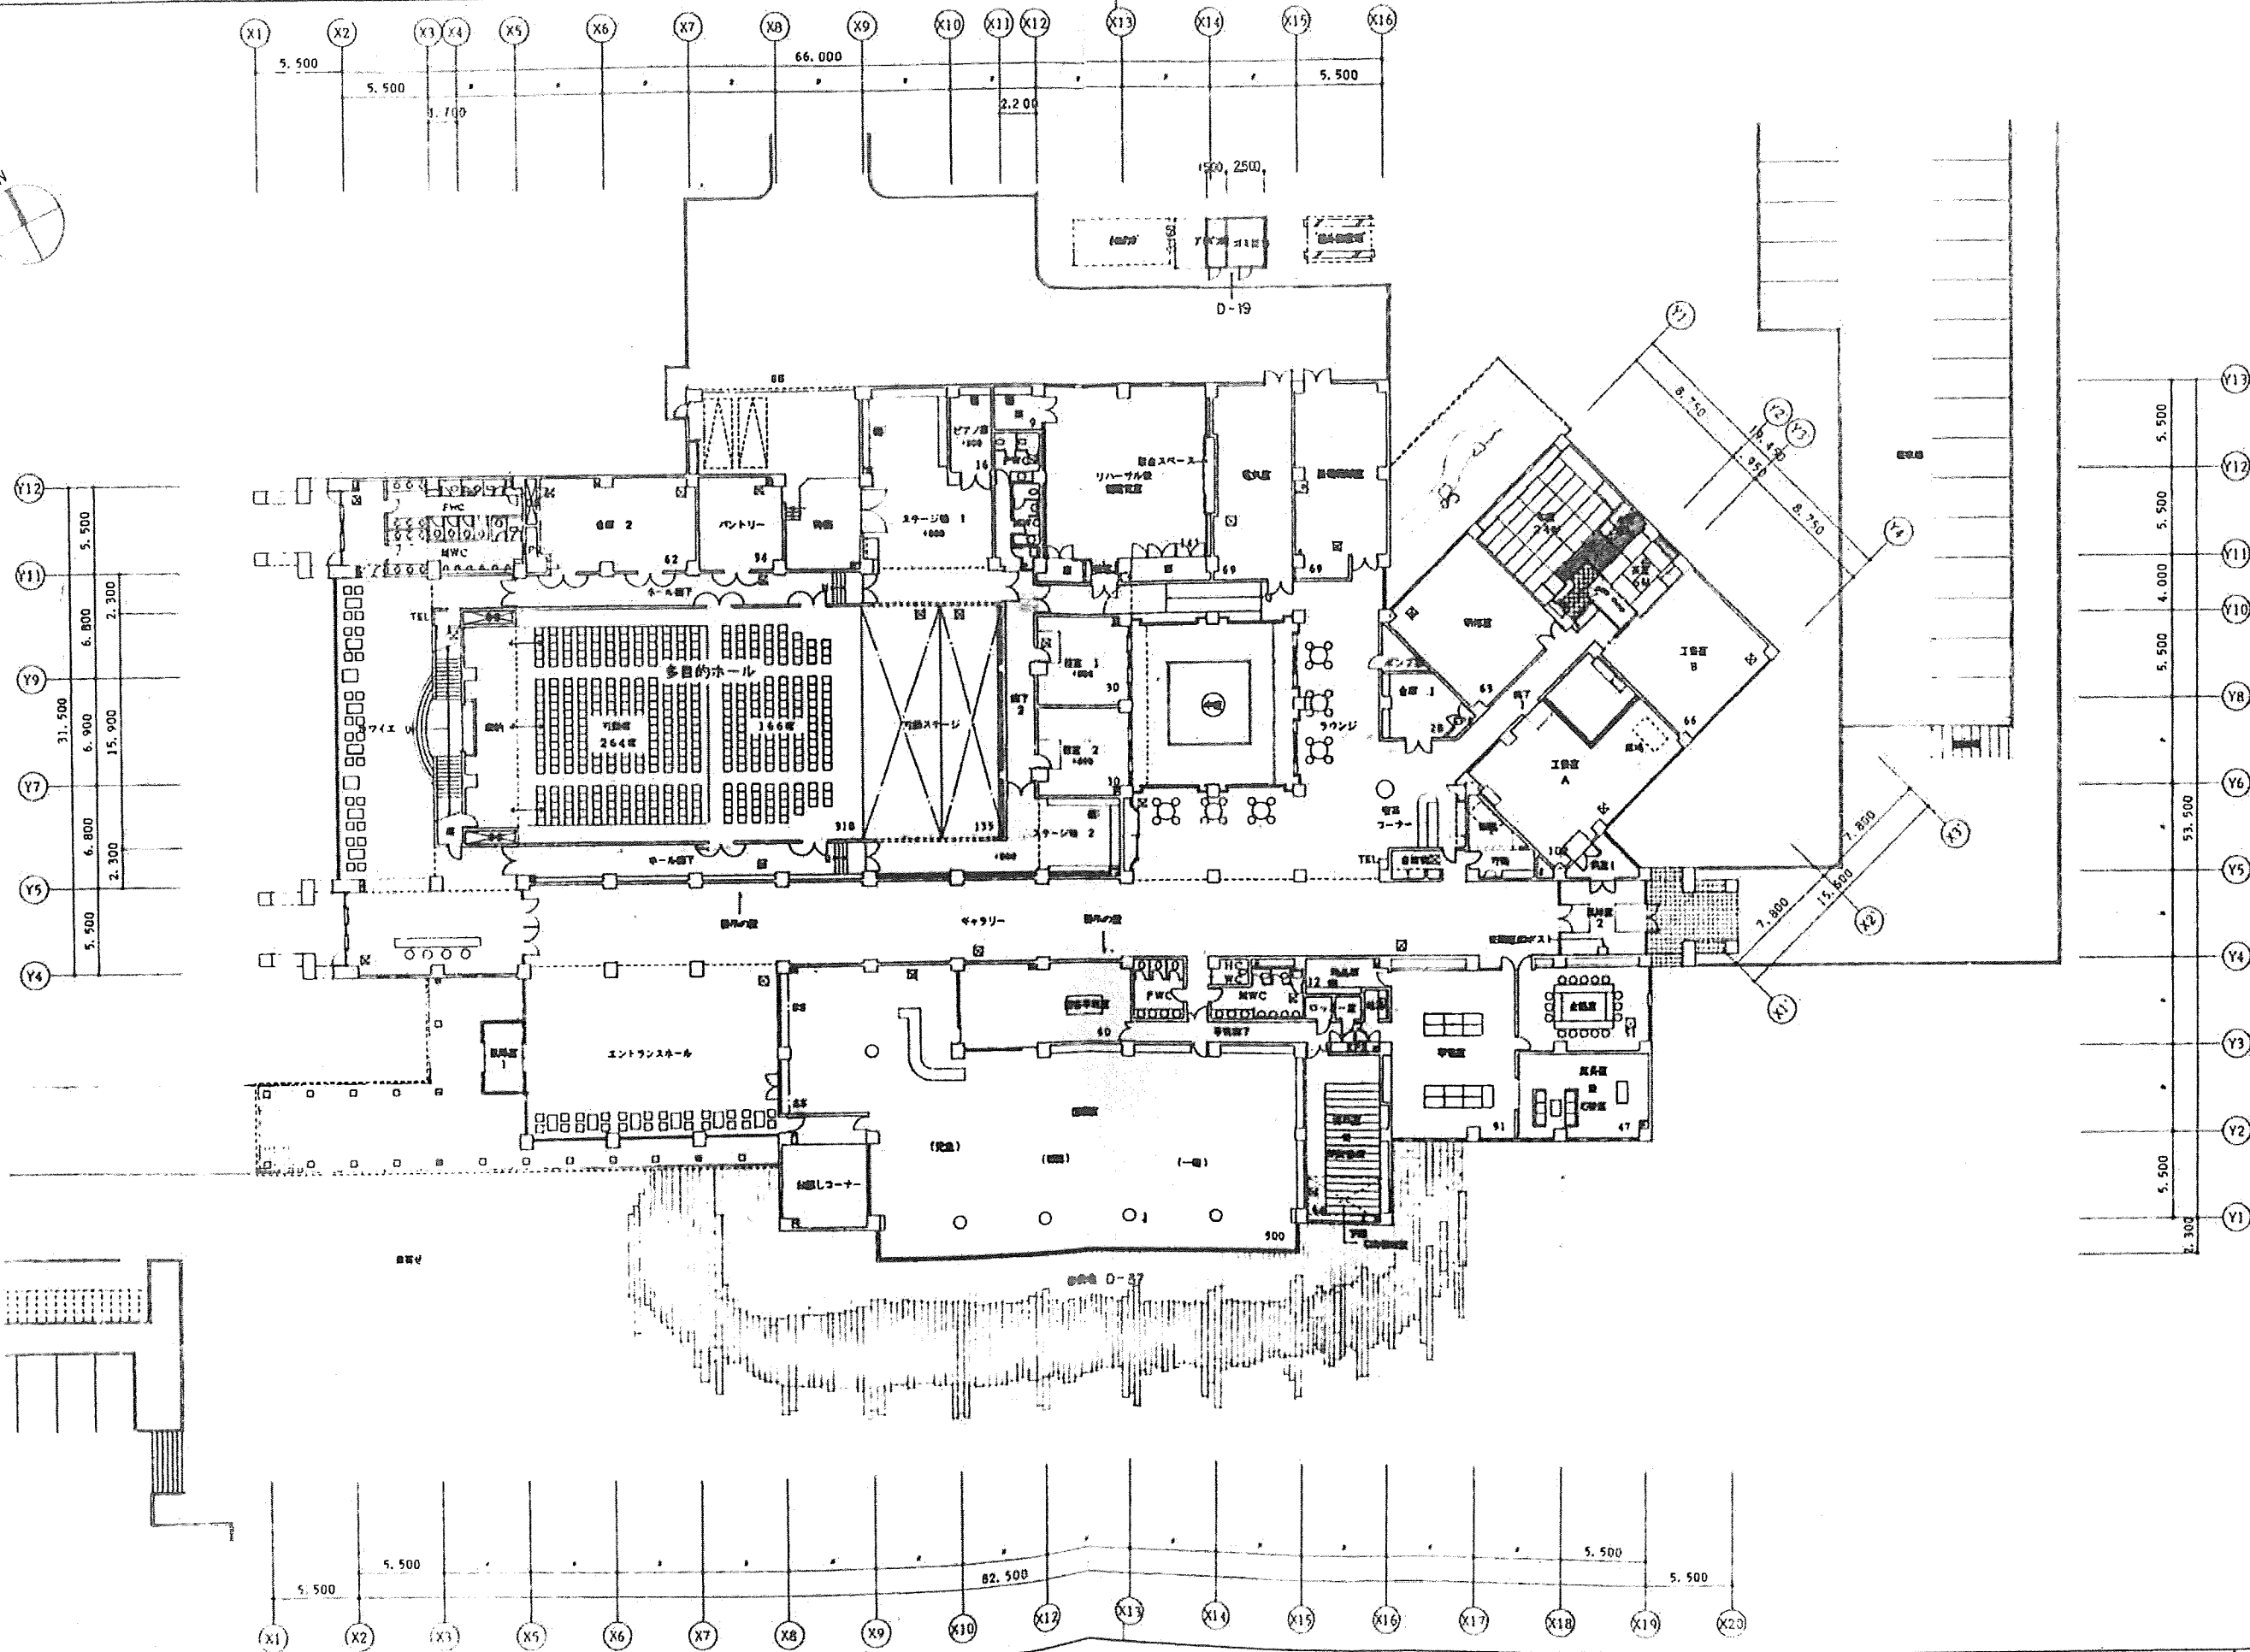

訂正	特記		竣工図	変更・修正・補遺	設計番号 51032	工事名称 (依頼) 文化センター新築工事 (建築主体)	制作日 1996.?
					図面番号 見取も	配置図 敷地案内図 縮尺 1:1000	

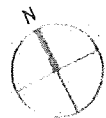

11 正

特 記

設計者	5203	工務事務所	(仮称) 文化センター新築工事(仮称主棟)
図面番号	意匠 13	1 階平面図	1:200

